



Nach Fertigstellung
Neuordnung der Grundstücke

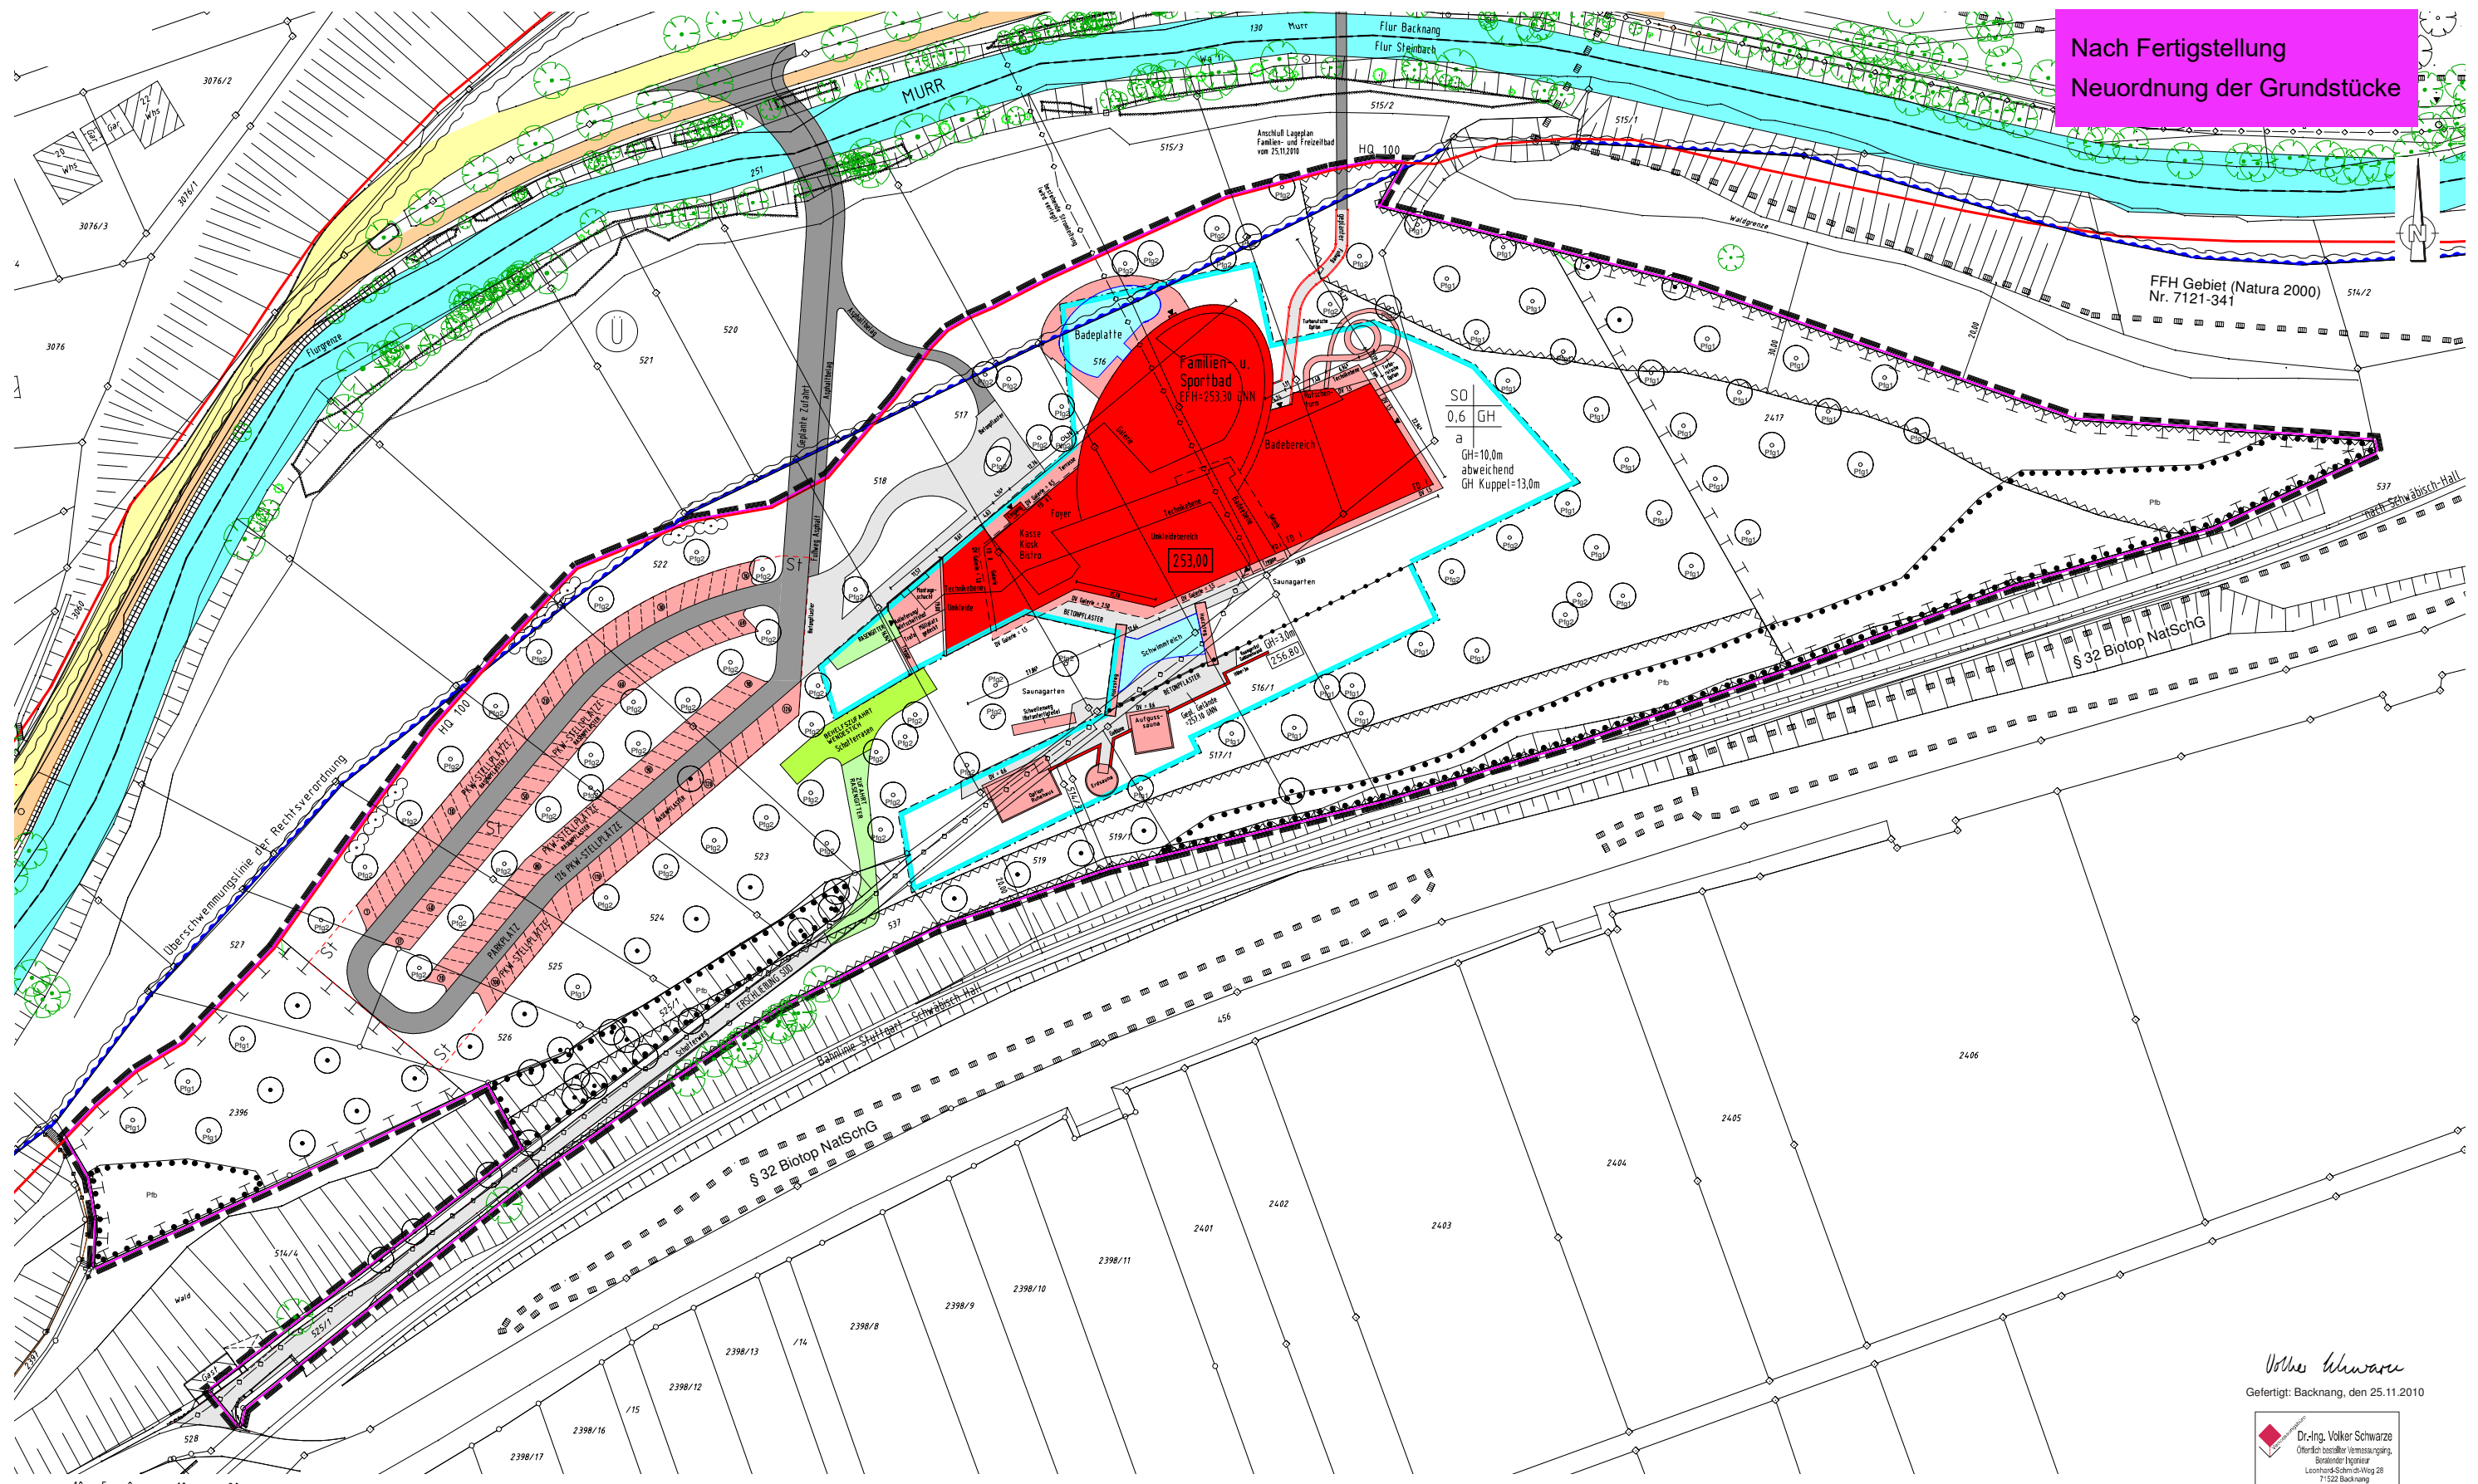

Volker Schwarze
Gefertigt: Backnang, den 25.11.2010





Dr.-Ing. Volker Schwarze
 Öffentlich bestellter Vermessungsingenieur
 71522 Backnang
 Fon: (0 71 91) 342 326 - 0 Fax: - 90
 e-mail: info@vermessung-schwarze.de

Absteckplan Ellipse Stahlkonstruktion

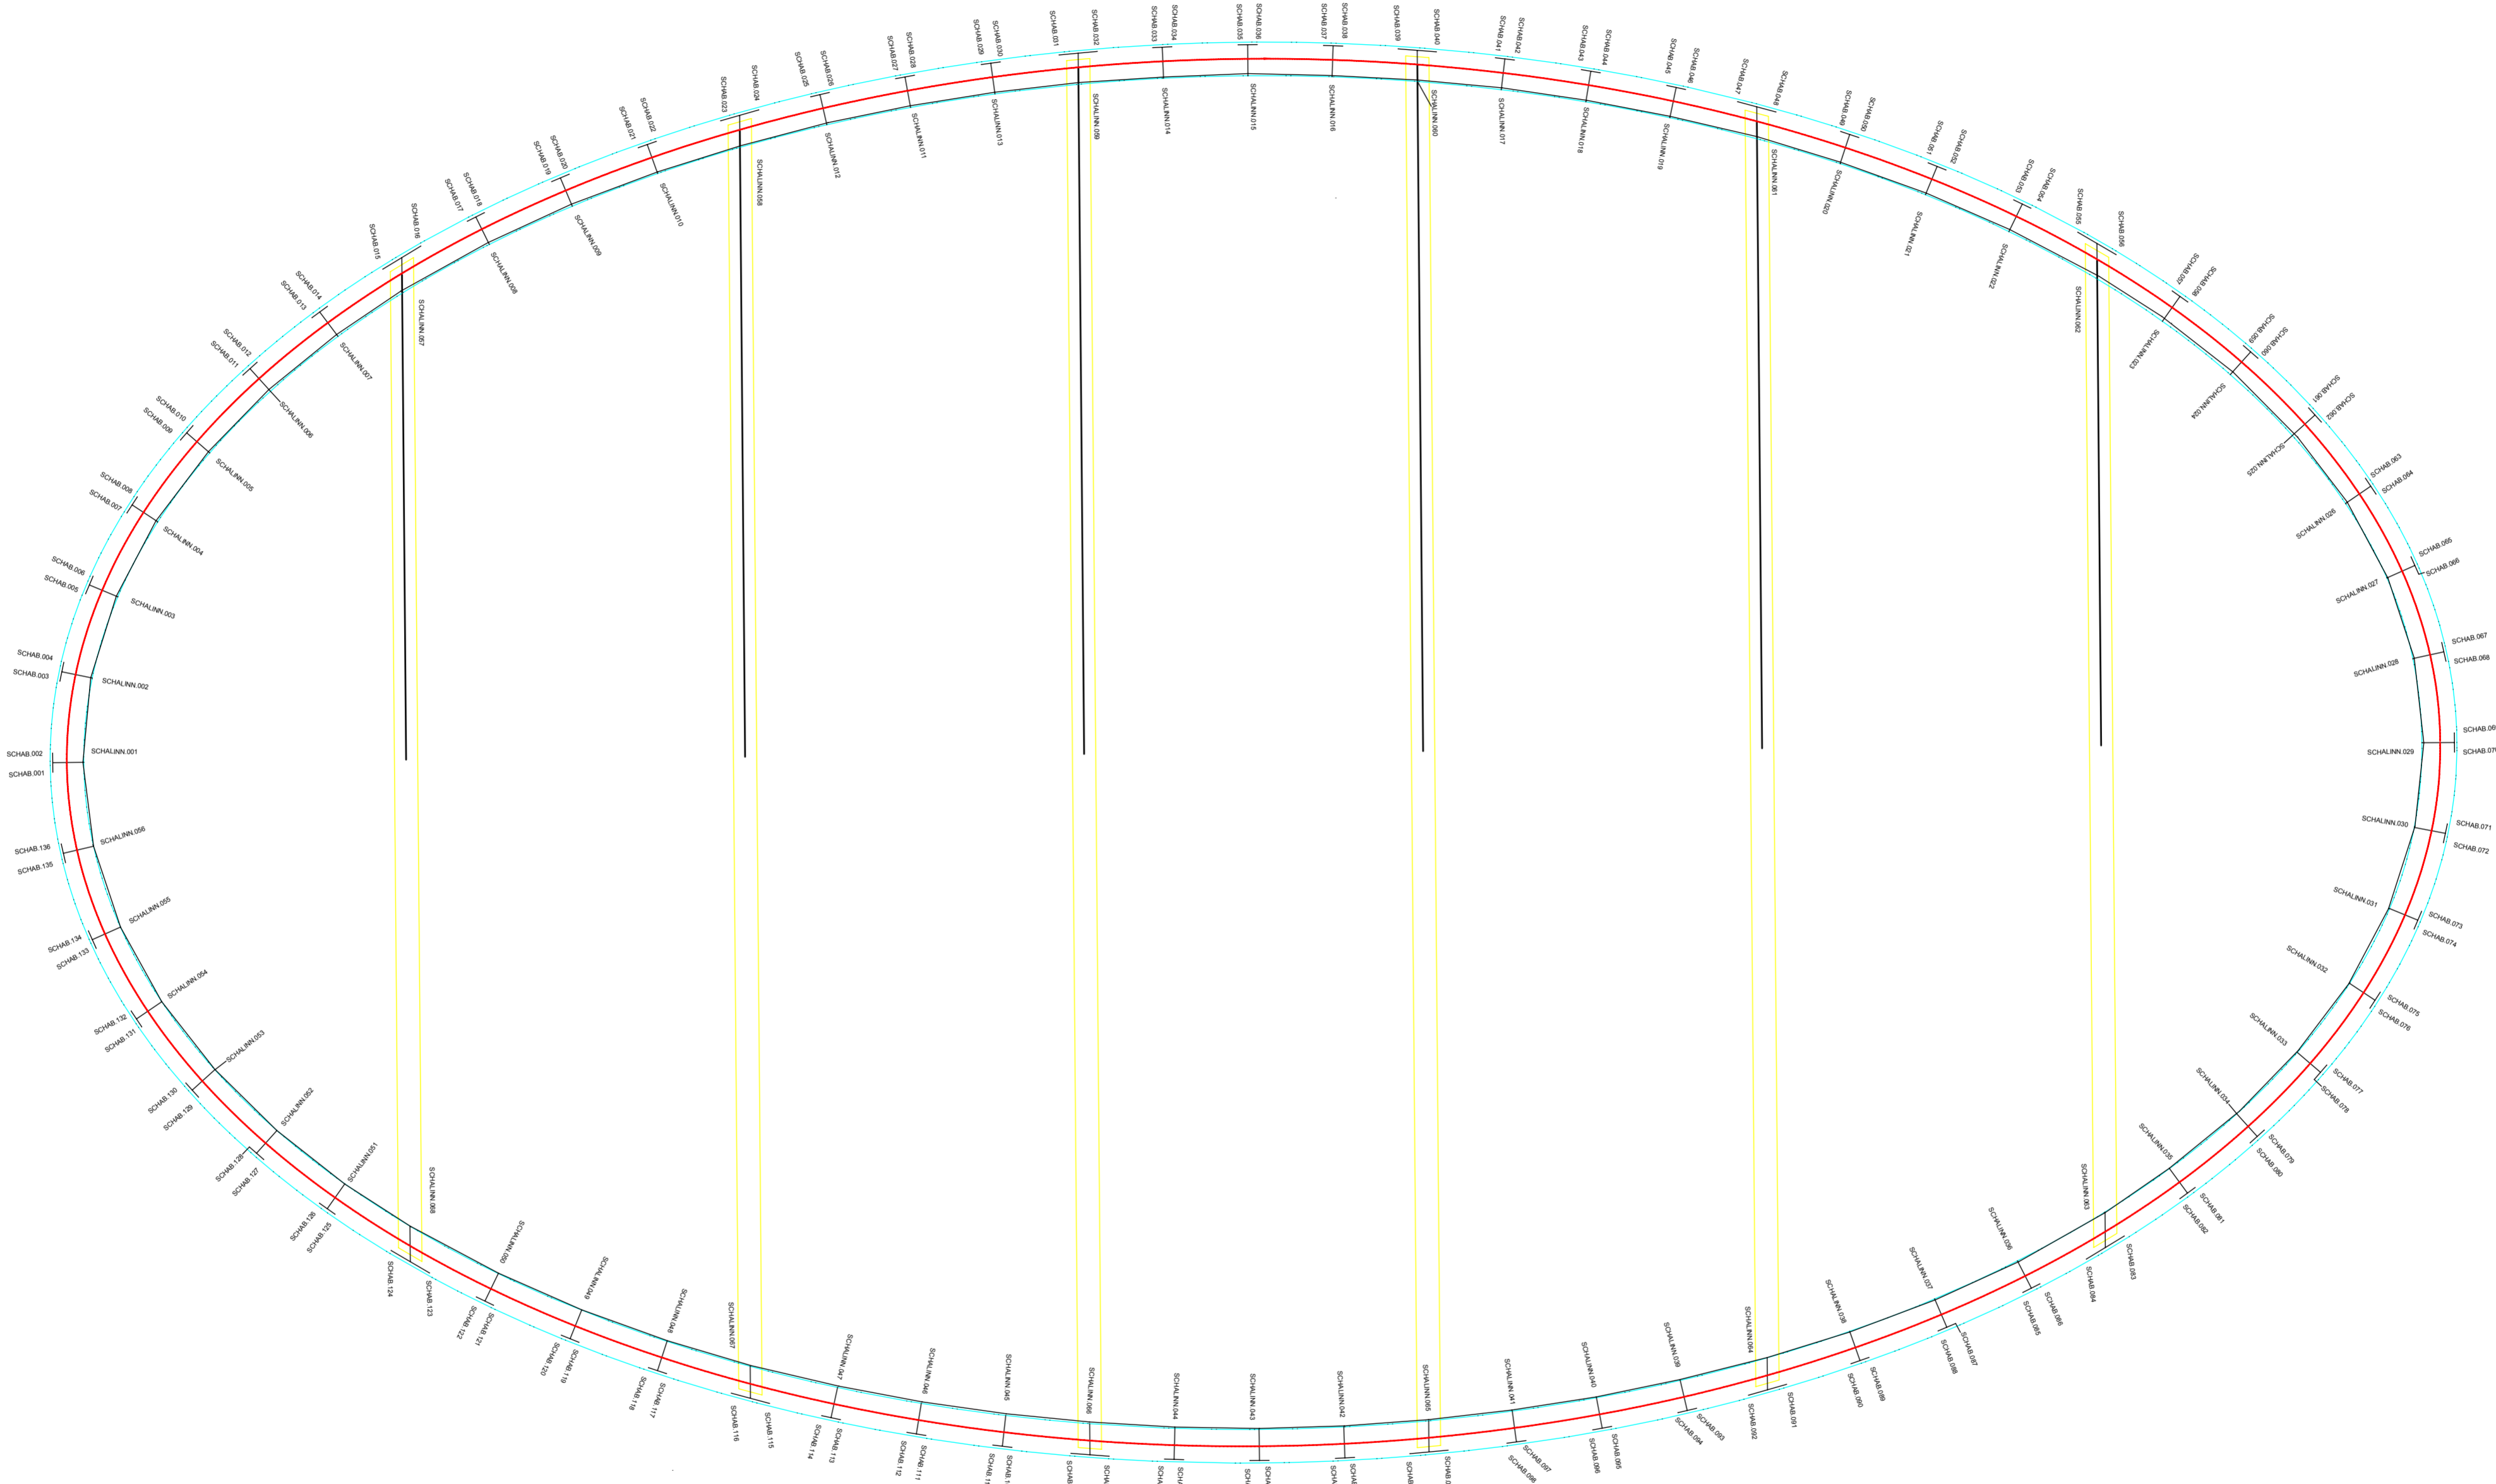

Brücke im Bau



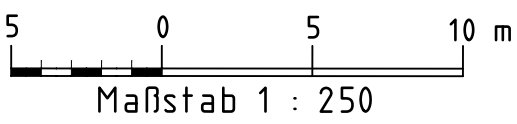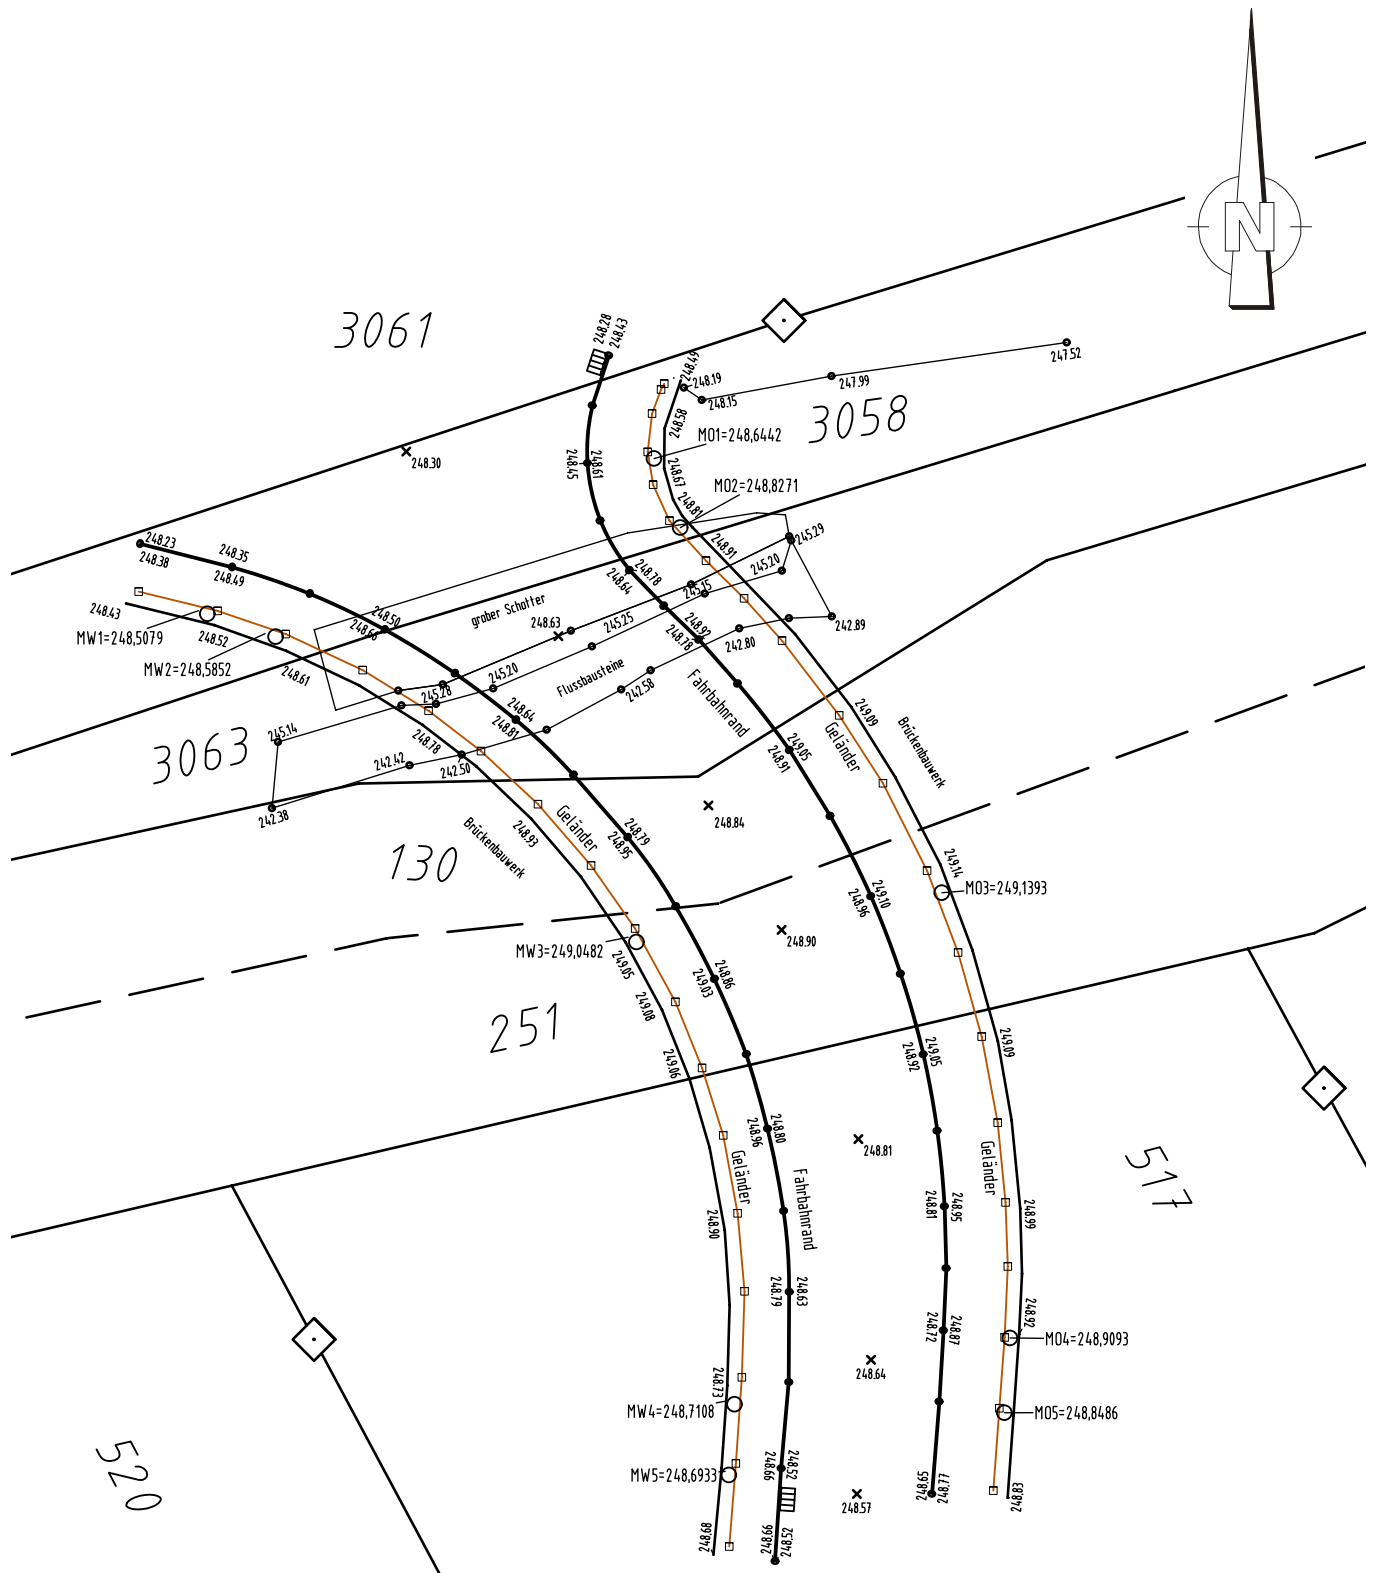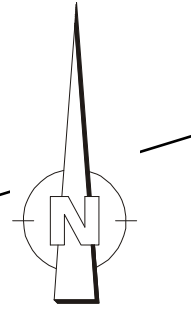

Bestandsplan KFZ-Brücke

Volker Schwarze
Gefertigt: Backnang, den 28.09.2012






Dr.-Ing. Volker Schwarze
Öffentlich bestellter Vermessungsing.
Beratender Ingenieur
Leonhard-Schmidt-Weg 28
71522 Backnang
Fon (0 71 91) 342 326 - 0 Fax - 50
e-mail: info@vermessung-schwarze.de

Brücke nach Fertigstellung



LAGEPLAN

mit Flächenangaben
- MUSTER -

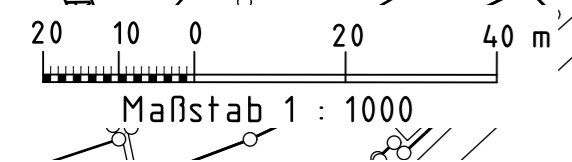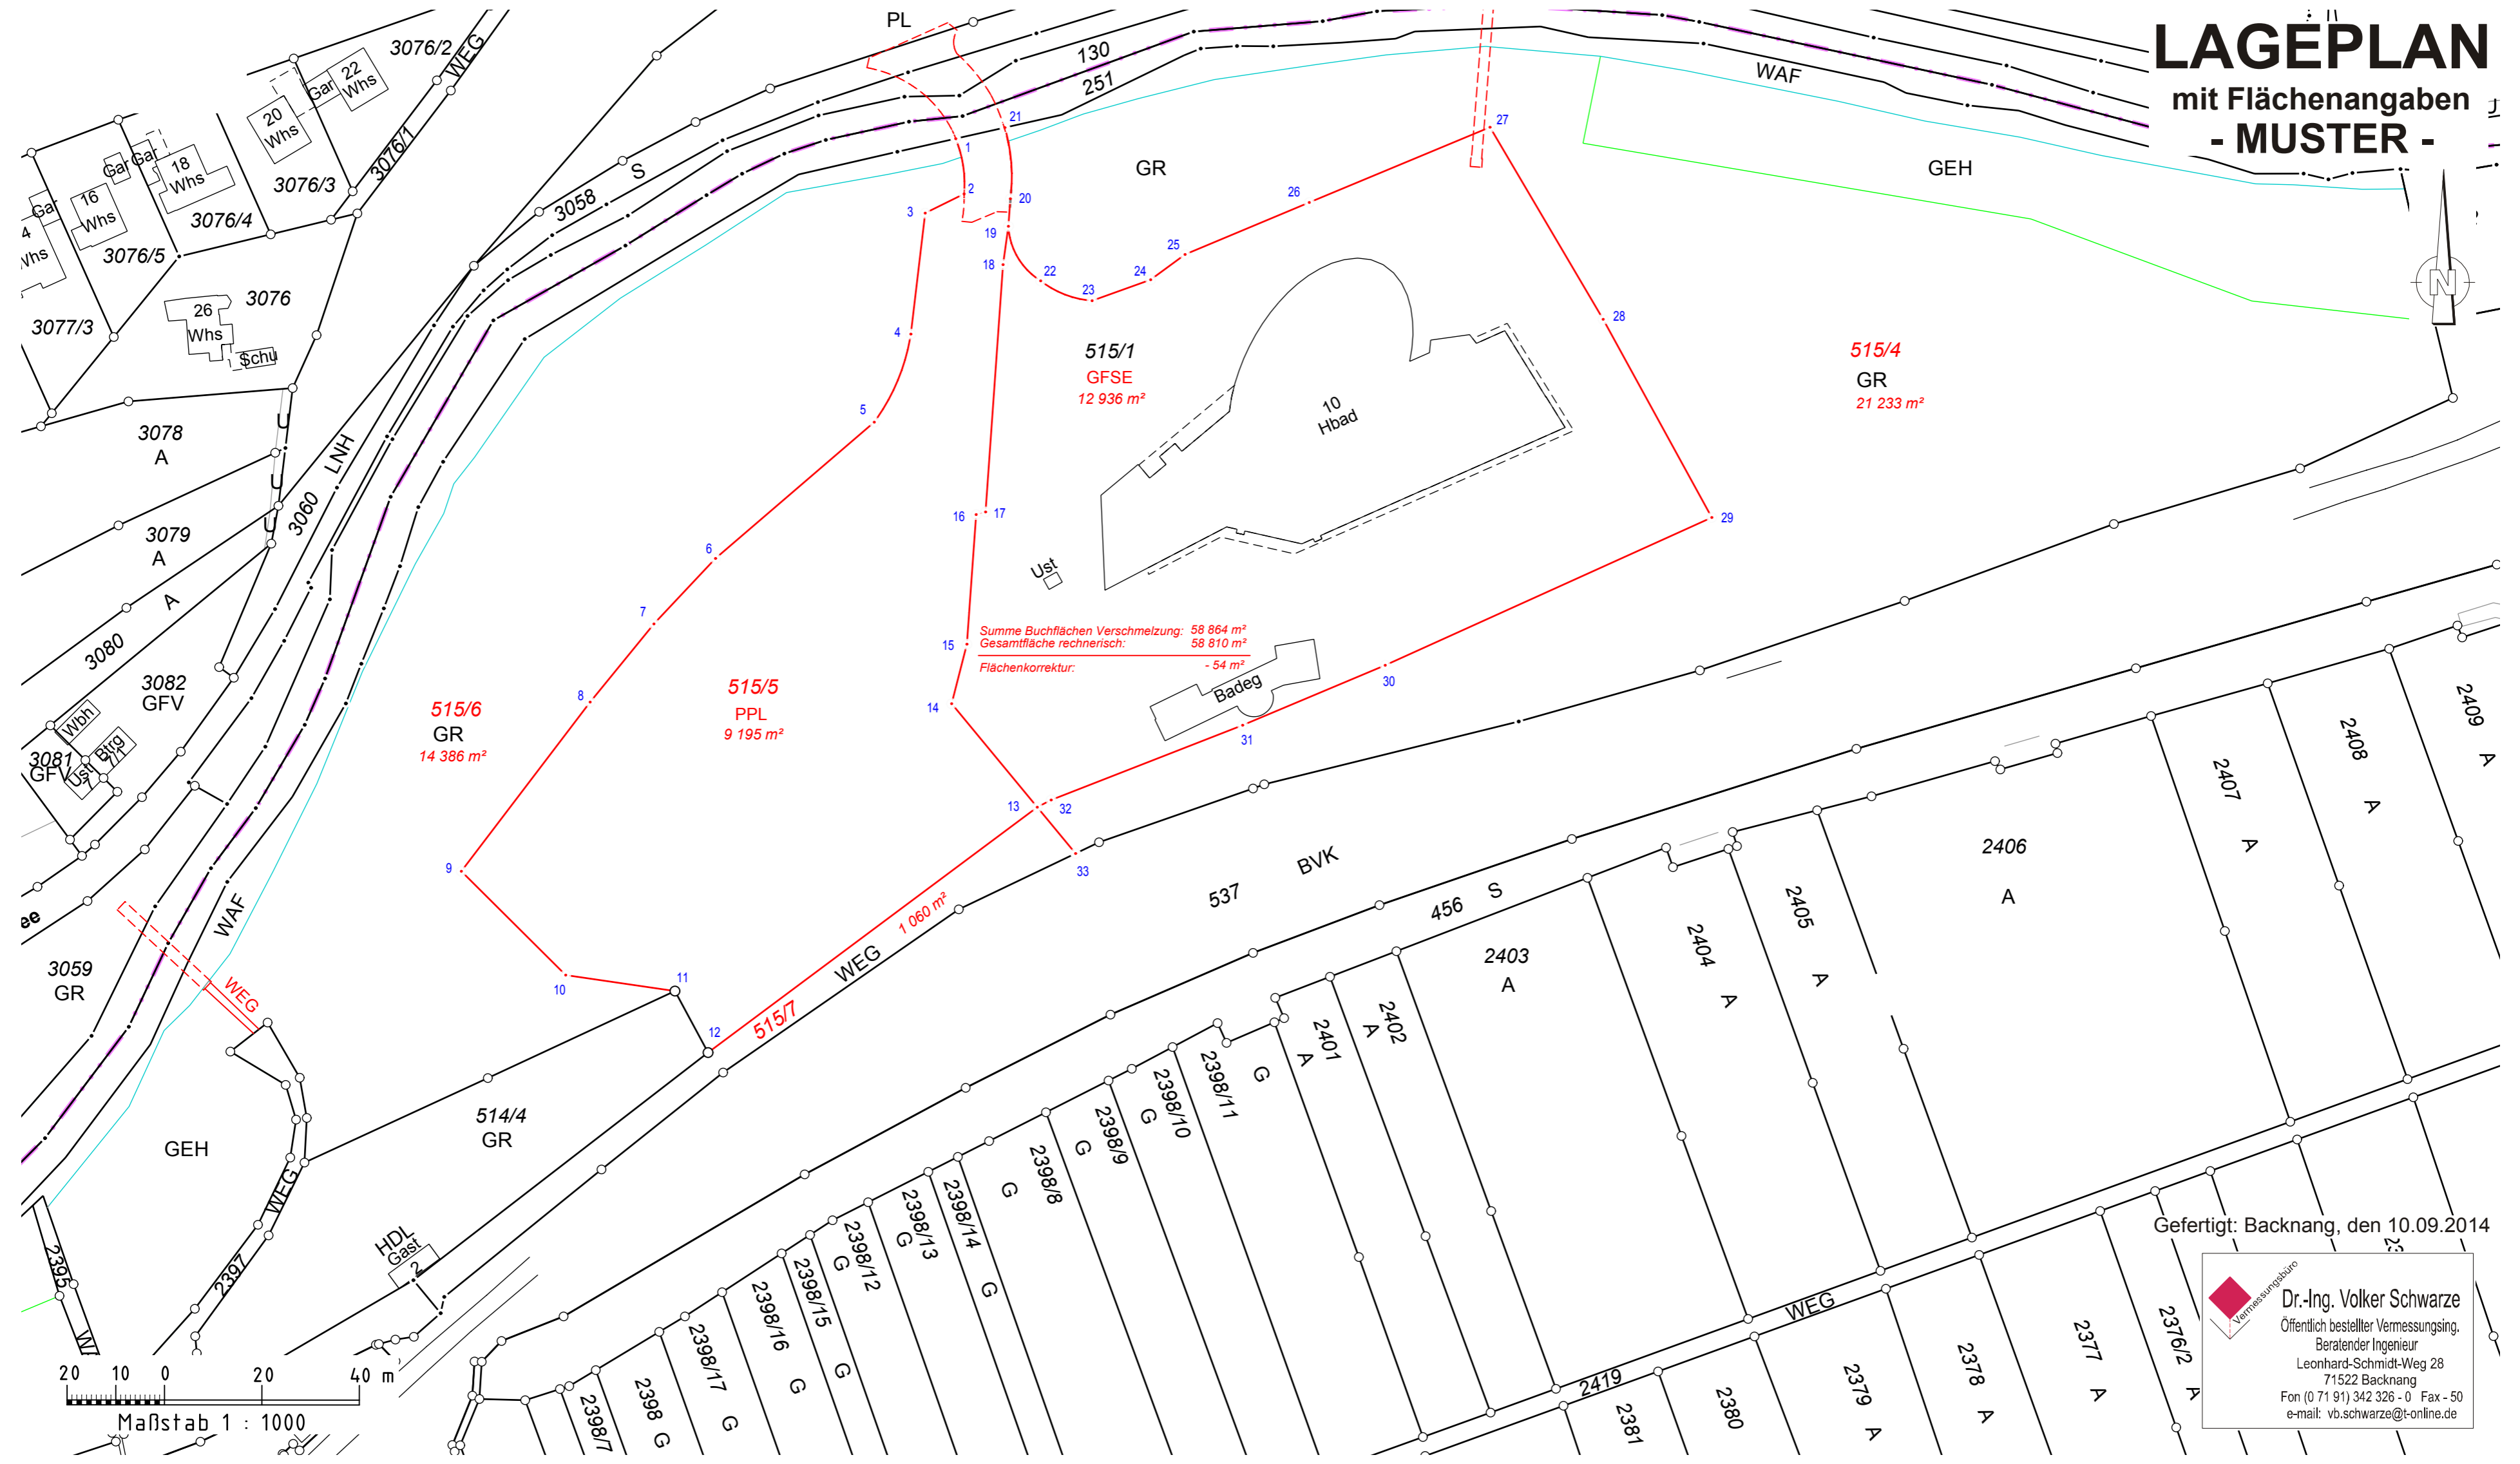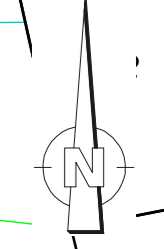

Gefertigt: Backnang, den 10.09.2014

 **Dr.-Ing. Volker Schwarze**
Öffentlich bestellter Vermessungsing.,
Beratender Ingenieur
Leonhard-Schmidt-Weg 28
71522 Backnang
Fon (0 71 91) 342 326 - 0 Fax - 50
e-mail: vb.schwarze@t-online.de